


Widok W z rysunku 334PT/01

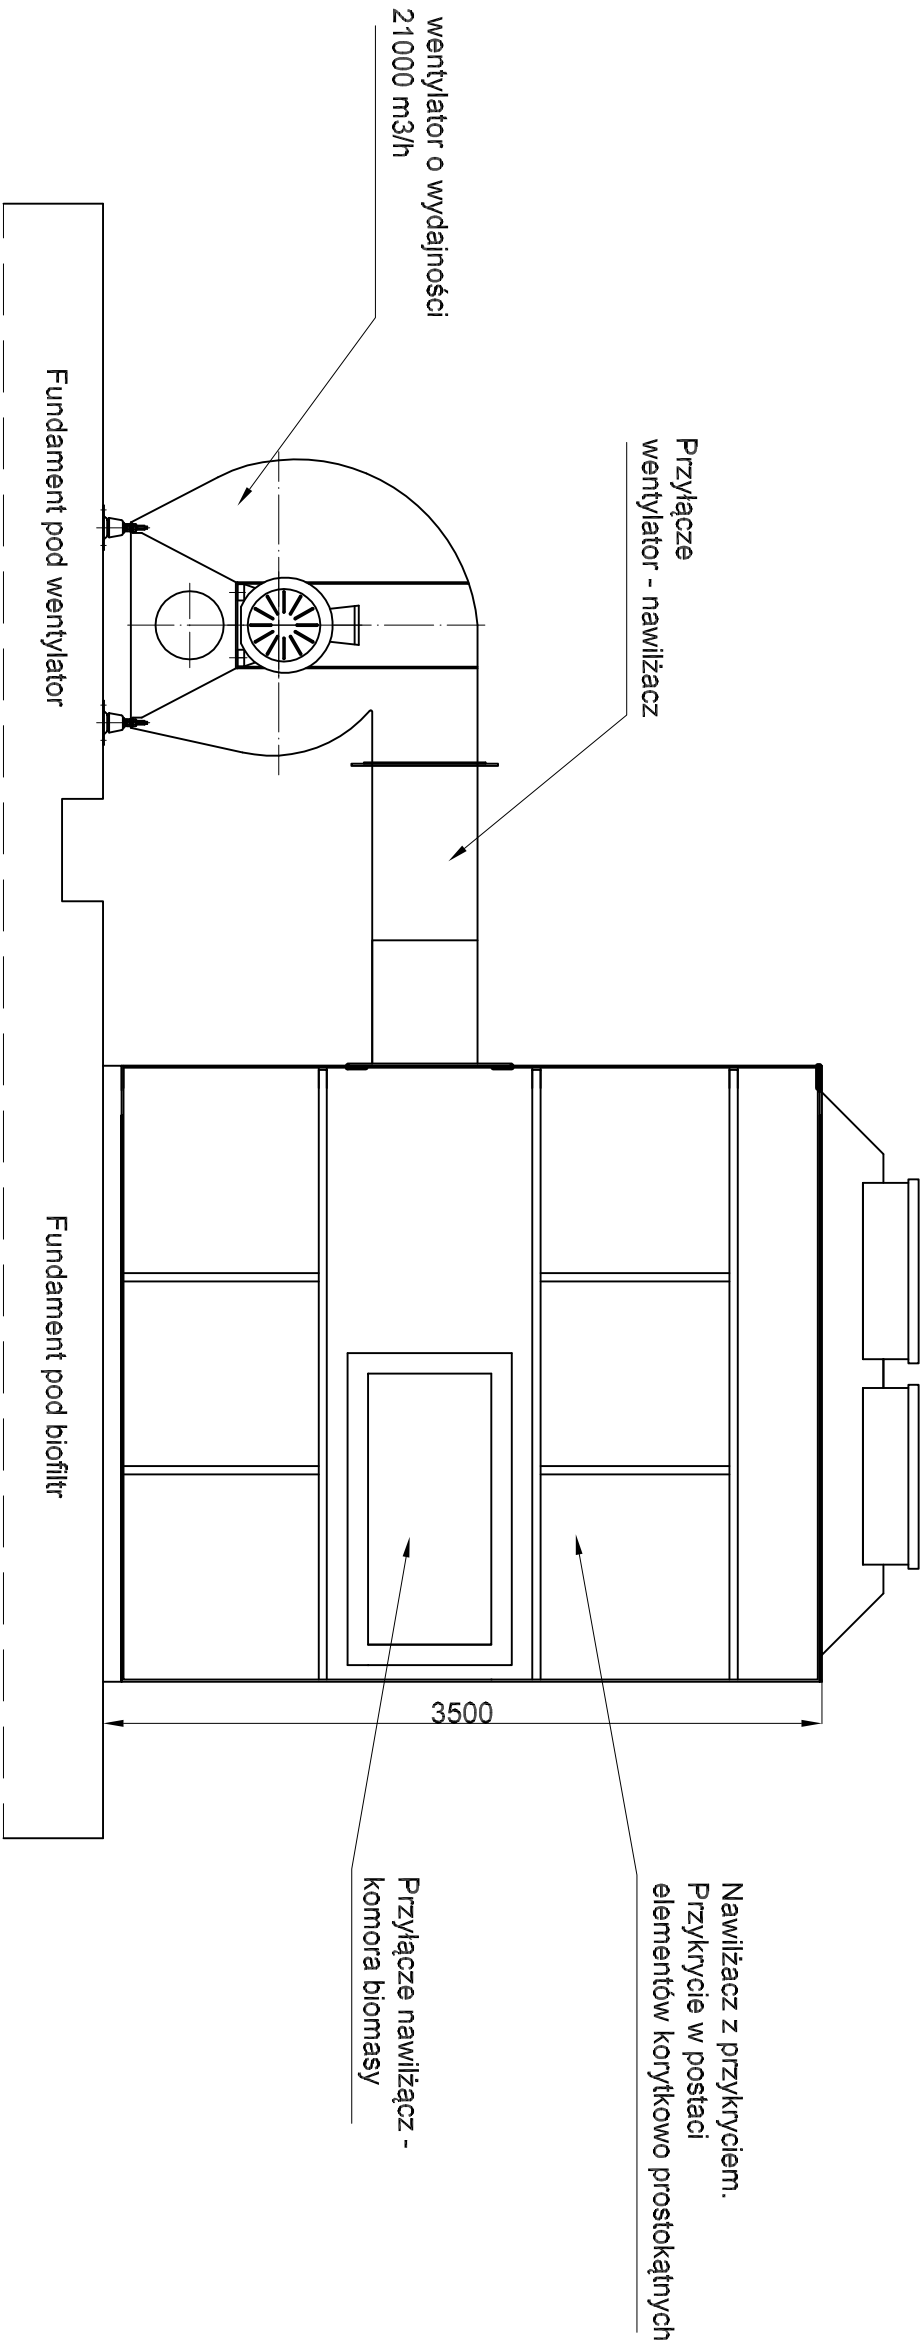

Opracował	17-05-2013	inż. P.Drużba			<div>LAMINOPOL</div>				
Projekt.	17-05-2013	inż. W.Modzelewski							
Zatwierdził	17-05-2013	inż. W.Modzelewski							
Koszczorz; gmina Ostrow; Biofiltr BIO 21000m3/h					Plik				
Widok W z rysunku 334PT/01					Zastępuje rys.				
					Symb. zm.				
Masa w kg	Podz.	Format	Pow.[m2]	Nr odb.	334PT/03				
—	—	A3							
					Ark.	1	Il.	1	ark.